

簡易公募型指名競争入札のお知らせ

下記の案件について、簡易公募型指名競争入札を行いますのでお知らせします。参加を希望される方は、宇治市公募型指名競争入札(見積)実施要領、宇治市競争参加業者選定基準及び運用基準、宇治市競争入札心得を熟読、承知のうえ、参加を申し込んで下さい。

令和 8年 7月17日

宇治市長 松村 淳子

(担当課：契 約 課)

記

業務名	宇治浄水場5号井導水管洗浄調査業務		
業務場所	宇治市五ヶ庄高車1-2		
委託期間	令和8年8月26日 ～ 令和8年11月30日 97日間		
業務概要及び条件	宇治浄水場5号井導水管洗浄調査業務 (1) アイスピグ管内洗浄(注入量8.8t) 一式 (2) 洗浄器具撤去・据付 一式 (3) 管内カメラ調査 一式		
予 定 価 格	¥9,928,600 (税込)	最低基準価格	¥6,950,000 (税込)
入札参加者に必要な資格・条件			
次の①～②の全てを満たすこと。 ①参加資格者名簿登録 ②アイスピグ研究会近畿地域協会会員企業			
入札参加表明書の受付			
提出期限 令和8年7月23日(木) 午後 5時 00分 まで 提出場所 郵便入札 添付資料 別紙、参加表明書に記載のとおり			
入札予定	予定日 令和8年8月19日(水) 場 所 宇治市役所 西館4階入札室		
前 払 金	無	部 分 払	無
消費税の扱い	消費税及び地方消費税を含んだ金額で行うこと		
そ の 他	本件はランダム係数を用いた最低制限価格を適用しますのでご注意ください。 本件は郵便による入札を実施します。別紙「説明会に替えて連絡する事項」を熟読してください。		

説明会に替えて連絡する事項

- ・本案件に係る質疑の受付は、次のとおりとします。
令和8年7月17日（金）午前9時から
令和8年7月30日（木）午後5時まで
- ・お知らせの入札（見積）予定は、開札予定となります。入札書（見積書）提出については、指名通知時にお知らせする指定期日（持参の場合は提出日）を厳守してください。
- ・郵便入札について、不参加により指名停止は行いません。
- ・封筒の雛形は、契約課ホームページ「様式等ダウンロード」よりダウンロードしてご使用ください。
- ・「郵便入札にあたっての注意事項」及び「宇治市郵便入札の応募案内」を熟読してください。宇治市ホームページ（<https://www.city.uji.kyoto.jp/soshiki/27/55607.html>）に掲載しています。
- ・入札、契約等に係る連絡はメールで行っており、競争入札等参加資格審査申請の際に記入いただいたメールアドレス（申請後に変更の届出をしている場合はそのメールアドレス）に送信します。新たにメールアドレスを登録される場合や他のメールアドレスに変更を希望される場合は、競争入札等参加資格審査申請事項変更届を契約課に提出してください。
- ・令和8年4月1日以降に発注する案件については、指名業者を事後公表とします。

予定価格を超過して入札した者の取扱いについて

- 本件の入札において予定価格を超過して入札をした者は、本件の落札者が決定せず、再発注を行う際には指名しない場合があります。
- 入札辞退者に不利益を課すことはありません。

宇治浄水場 5 号井導水管洗浄調査業務

仕 様 書

宇治市上下水道部

水 管 理 セ ン タ ー

第 1 章 一般事項

(適用)

第 1 条 本仕様書は、宇治市上下水道部水管理センターの発注する「宇治浄水場 5 号井導水管洗浄調査業務」の契約において適用する。

(仕様書)

第 2 条 本仕様書は、契約書によるほか細部に係る事項を一般事項および特記事項に示す。

(業務内容)

第 3 条 業務内容は、第 2 章特記事項に示す。

(環境保全)

第 4 条 受注者は、本業務の実施にあたり、作業現場の環境保全に努めることはもちろんのこと、当該施設周辺についても悪影響を与えないようにしなければならない。

(施設保全)

第 5 条 受注者は、本業務の実施にあたり、当該施設の施設保全のため必要な養生を行うものとする。万が一施設を汚染又は損傷した場合は、受注者はこれを修復しなければならない。

(安全衛生)

第 6 条 受注者は、業務の実施にあたり、次に掲げる事項を遵守するものとする。

- 1 労働安全衛生法および関係法令を遵守し、作業の安全を図らなければならない。万が一事故が発生した場合は、直ちに関係機関に通報するとともに担当職員に連絡し、適切な処置を施すものとする。
- 2 作業現場は混乱のないよう適切な人員を配置して現場の秩序を維持し、整理整頓を行い、保健衛生および安全管理に努めなければならない。
- 3 当該施設のクレーン等機械設備並びにコンセント等電気設備を使用する作業は、事前に担当職員の承諾を得て、十分に安全確認を行った上で使用しなければならない。
- 4 作業は、機器等製造業者の認める基準や方法に基づき安全に行わなければならない。なお、技能資格が必要な作業を行う場合は、専門の資格を有する者に行わせなければならない。

(事前調査)

第 7 条 受注者は、現場状況や発注図書記載事項その他について綿密な事前調査を行い、

状況を十分把握した上で業務にあたらなければならない。

(競合工事等)

第 8 条 受注者は、競合する工事等がある場合は、競合相手と連絡し、作業の相互進捗を図るとともに、互いに協力し合わなければならない。なお、競合部分の作業については必要の都度、担当職員と協議するものとする。

(作業時間等に関する事項)

第 9 条 受注者は、現場での作業実施において、以下の事項を遵守するものとする。

- 1 作業は、祝日を除く月曜日から金曜日までの平日の日間において、午前 9 時から午後 5 時までの時間帯内に制限するものとする。
- 2 作業上の都合で前項の制限から逸脱する必要がある場合は、事前にその理由および作業内容を担当職員に報告するものとし、承諾を得た場合においてのみ作業実施できるものとする。
- 3 作業実施日は、作業開始前および終了後に、必ず担当職員に作業内容等を報告するものとする。
- 4 作業の都合上、既設機器や施設の運転停止が必要となる場合は、事前に担当職員に連絡し、作業実施の承諾を得るものとする。
- 5 上水処理の都合上、やむを得ない事由により、担当職員が作業の一時中断を指示した場合は、受注者は速やかに従うものとする。

(承諾又は立会確認が必要な事項)

第 10 条 受注者は、当該施設内で作業を行う場合、作業用車両の占用駐車場所、作業員の休憩場所のほか作業上支障となるものの仮処置等について、担当職員と事前に協議した上で、承諾又は立会確認を受けなければならない。

(作業終了時の処置)

第 11 条 受注者は、作業終了時は速やかに廃材および仮設物を撤去し、作業現場を清掃して原形復旧しなければならない。

(受注者の負担)

第 12 条 本仕様書・発注図書に定められるもののほか、以下に掲げる事項は、受注者が負担しなければならない。

- 1 業務実施上必要となった軽微な作業費用。
- 2 第 5 条および第三者に損害を与えた場合の賠償費用。
- 3 官公署届出手続きにかかる一切の費用。
- 4 その他、担当職員が指示する書類の作成費用。

(提出書類)

第 13 条 受注者は、次に掲げる書類を遅滞なく担当職員に提出しなければならない。

- 1 契約後 5 日以内に、業務処理計画書（契約書第 3 条）・着手届（契約書第 6 条）・業務金額内訳書・工程（予定）表。
- 2 契約後速やかに、業務担当責任者・技術者届および下請負（委任）通知書。
- 3 現場施工前に、工程（実施）表および本業務で使用する材料、部品等の材料通知書並びに第 2 章特記事項に示された承諾図等の承諾申請書類。
- 4 業務完了時に、業務完了届・業務報告書・業務写真（着手前から完了時まで各工程順に整理編集したもの）。

(完了検査)

第 14 条 受注者は、業務完了届提出後、本市検査職員による検査（契約書第 17 条）を受検しなければならない。

(業務金額の請求)

第 15 条 受注者は、業務完了検査合格後、請求書（契約書第 18 条）を提出するものとする。なお、業務金額の支払いは銀行振込一括払いとする（振込先明示のこと）。

(その他)

第 16 条 本仕様書に記載なき事項については、担当職員と協議の上決定するものとする。

第2章 特記事項

1. 業務概要

本業務は、宇治浄水場 5 号取水導水管の洗浄と調査を行い、管路流量の回復と内部の点検を行うものである。

2. 業務名称

宇治浄水場 5 号井導水管洗浄調査業務

3. 業務内容

- | | |
|-------------------------|----|
| (1) アイスピグ管内洗浄(注入量 8.8t) | 一式 |
| (2) 洗浄器具撤去・据付 | 一式 |
| (3) 管内カメラ調査 | 一式 |

4. 業務場所

所在地	宇治市五ヶ庄高車 1・2
施設名	宇治浄水場

5. 業務期間

契約日 ～ 令和 8 年 11 月 30 日

6. 導水管仕様

DIP φ 500 L=250m

DIP φ 250 L=7m

DIP φ 250 L=130m

空気弁 φ 75 2カ所

7. 業務細目

(1) 洗浄前確認

洗浄前に導水管の濁度、流量、圧力、温度、電気伝導度の各値の確認を行うこと。

(2) 水中カメラ調査（洗浄前及び洗浄後）

導水管内部（各部材接続部や水路下越し部等の損傷及び閉塞状況）の観察と記録をすること。

観察は 360 度全周を撮影し記録すること。

(3) 洗浄器具撤去・据付

導水管より分岐している空気弁を一時撤去し、洗浄器具を設置する。管路内洗浄完了後は洗浄器具を撤去し、空気弁を再設置する。なお、空気弁撤去に伴う配管開放部のパッキンについては新品に交換すること。

(4) 管路内洗浄

導水管内の洗浄は、アイスピグ管内洗浄工法により行うこと。

なお、排水は放流用水路を堰き止めて一時的に貯留し、回収すること。

(5) 試運転

洗浄前確認と同様に、導水管の濁度、流量、圧力、温度、電気伝導度等の各値の確認を行うとともに各種動作確認を行うこと。

(6) 調査報告

洗浄前確認、試運転の際に得られた各値を取りまとめ提出すること。

導水管内水中カメラ調査の記録を電子データで提出すること。

試運転結果等から、今後の維持管理について評価・検討を行うこと。


導水管内において異常が認められた場合は、原因を解析して更生工事の工法を検討すること。

8. その他

- (1) 対象管路は口径の増減や伏せ越し等の曲がりが多く通常のピグ洗浄工法では対応できないことから、特殊アイスシャーベットのピグ（アイスピグ）を注入し、取水ポンプによる水流と水圧で押し流し、管内の堆積物や夾雑物を排出する工法（アイスピグ管内洗浄工法）で行うこと。
- (2) 本仕様書に明記されていない事項については、日本水道協会「水道工事標準仕様書【設備工事編】2010」、「水道施設設計指針 2024」、「水道維持管理指針 2016」によるものとする。
- (3) 作業日程については、担当職員と協議の上、決定するものとする。
- (4) 導水管洗浄後の水中カメラ調査の結果、導水管流量の能力回復が確認できない、もしくは未洗浄箇所が確認された場合は、受注者の責任と負担において再度洗浄を行うこと。
- (5) 現在稼働中の水道施設で業務を行うため、事前に綿密な作業計画を立案し、担当職員との協議・承諾のうえ実施すること。万一、関連設備に障害を起こした場合は、受注者の責任と負担において復元すること。
- (6) 本業務の実施に必要な電気・水道等は受注者が用意すること。なお、取水ポンプの運転に必要な電気は発注者が提供する。
- (7) 業務中に新たに交換・補修の必要のある部品や部位を発見した場合は、担当職員との協議により対応を決定するものとする。
- (8) 配管の接続部を開放した場合は、パッキン類を取り替えるものとする。
- (9) 業務実施にあたり必要な設備の操作は発注者が行うものとする。
- (10) 業務中に発生した廃棄物は受注者が適正に処分すること。
- (11) 本業務は自衛隊敷地内での作業があるため、事前に受注者にて自衛隊への業務内容説明資料を作成し、発注者にて自衛隊の担当部署に説明を行う。作業は説明後、了

承を得たうえで実施するものとする。なお、自衛隊敷地内では自衛隊の指示に従うこと。

宇治浄水場 位置図

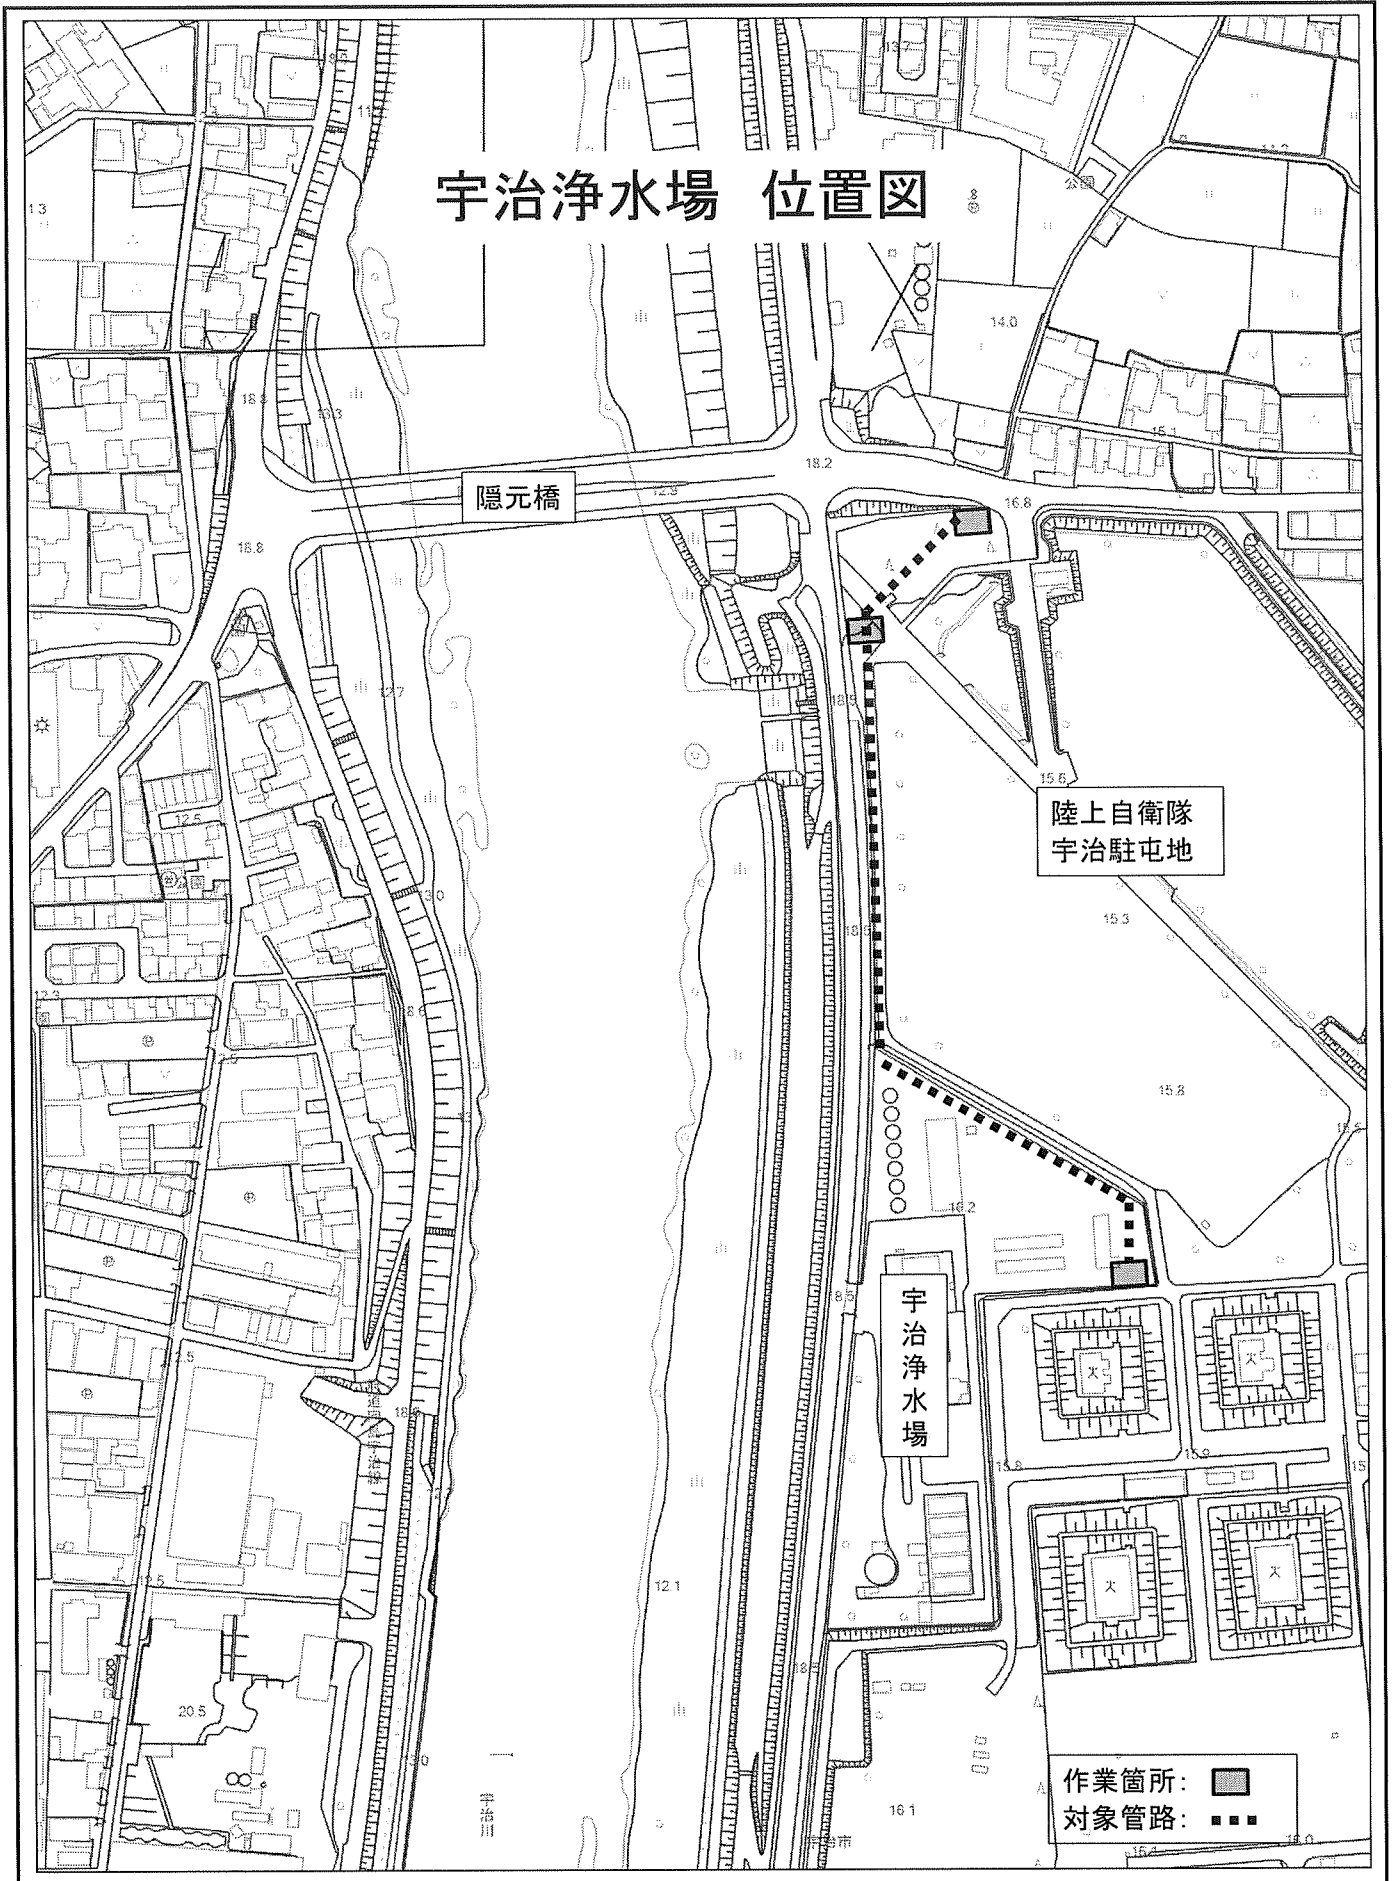

宇治浄水場5号井導水管洗浄調査業務

空気井

空気井

対象管路
DIPφ500mm
L=250m

対象管路
DIPφ200mm L=7m

対象管路
DIPφ150mm L=130m

5号井


P

宇治浄水場


排水箇所
(放流水路)

業務概要



- | | |
|-----------------------|----|
| (1)アイスピグ管内洗浄(注入量8.8t) | 一式 |
| (2)洗浄器具撤去・据付 | 一式 |
| (3)管内カメラ調査 | 一式 |

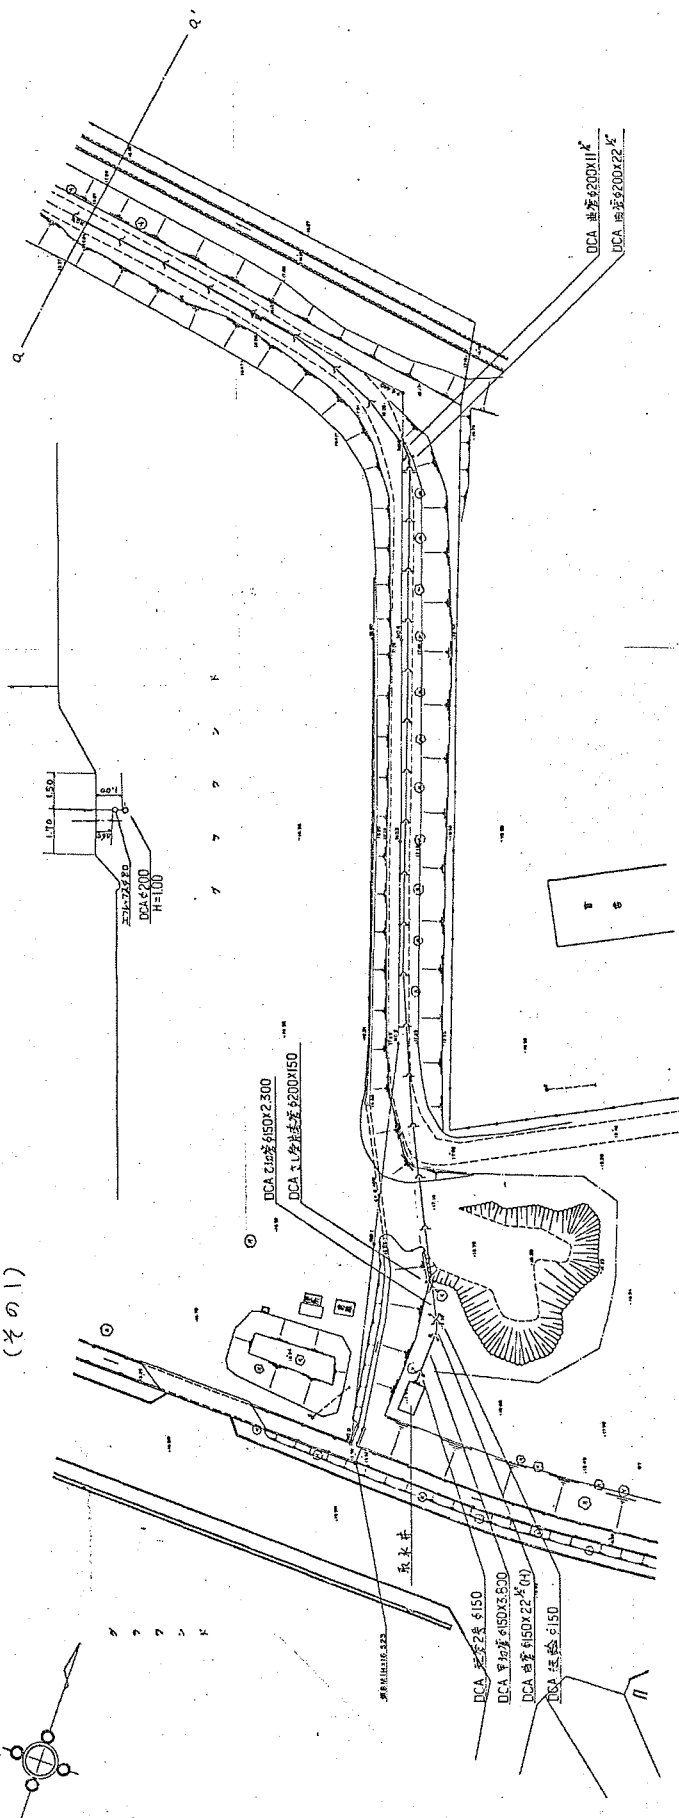


縱断面  S = V:1:100
= H:1:250

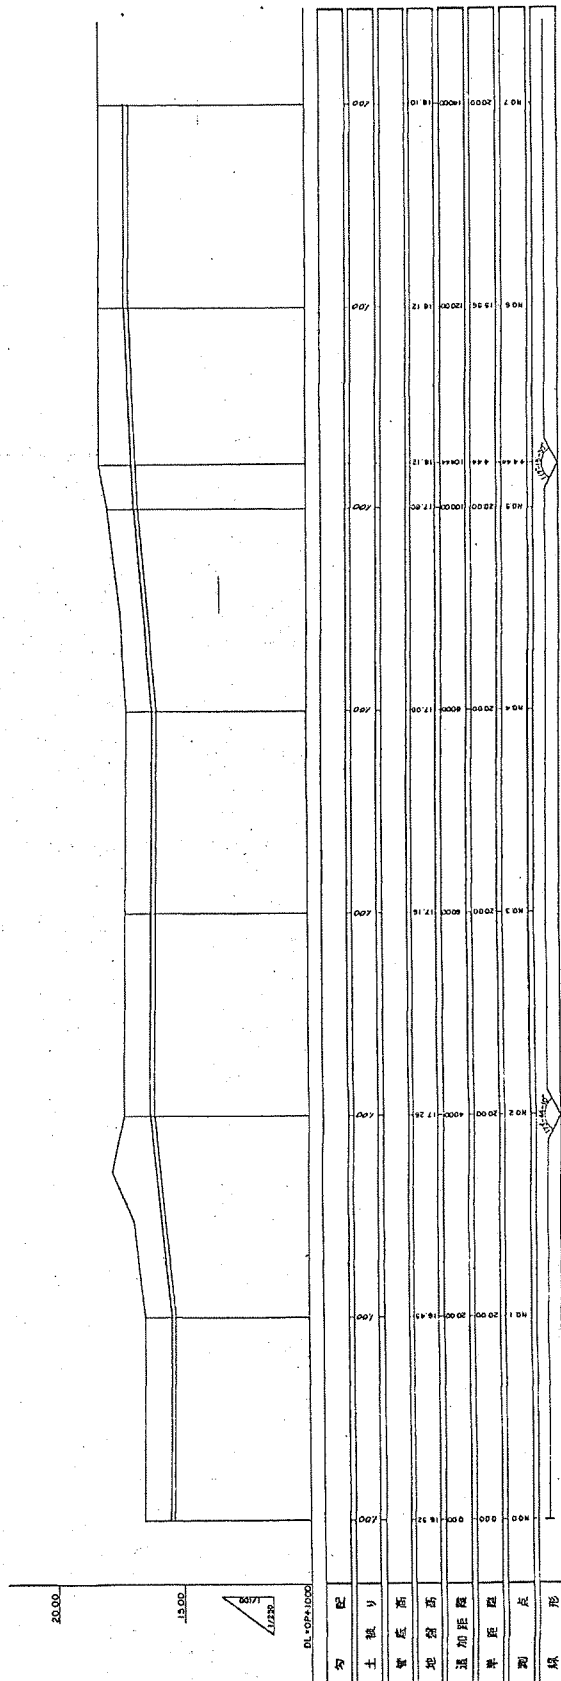[illegible]

NO. 15

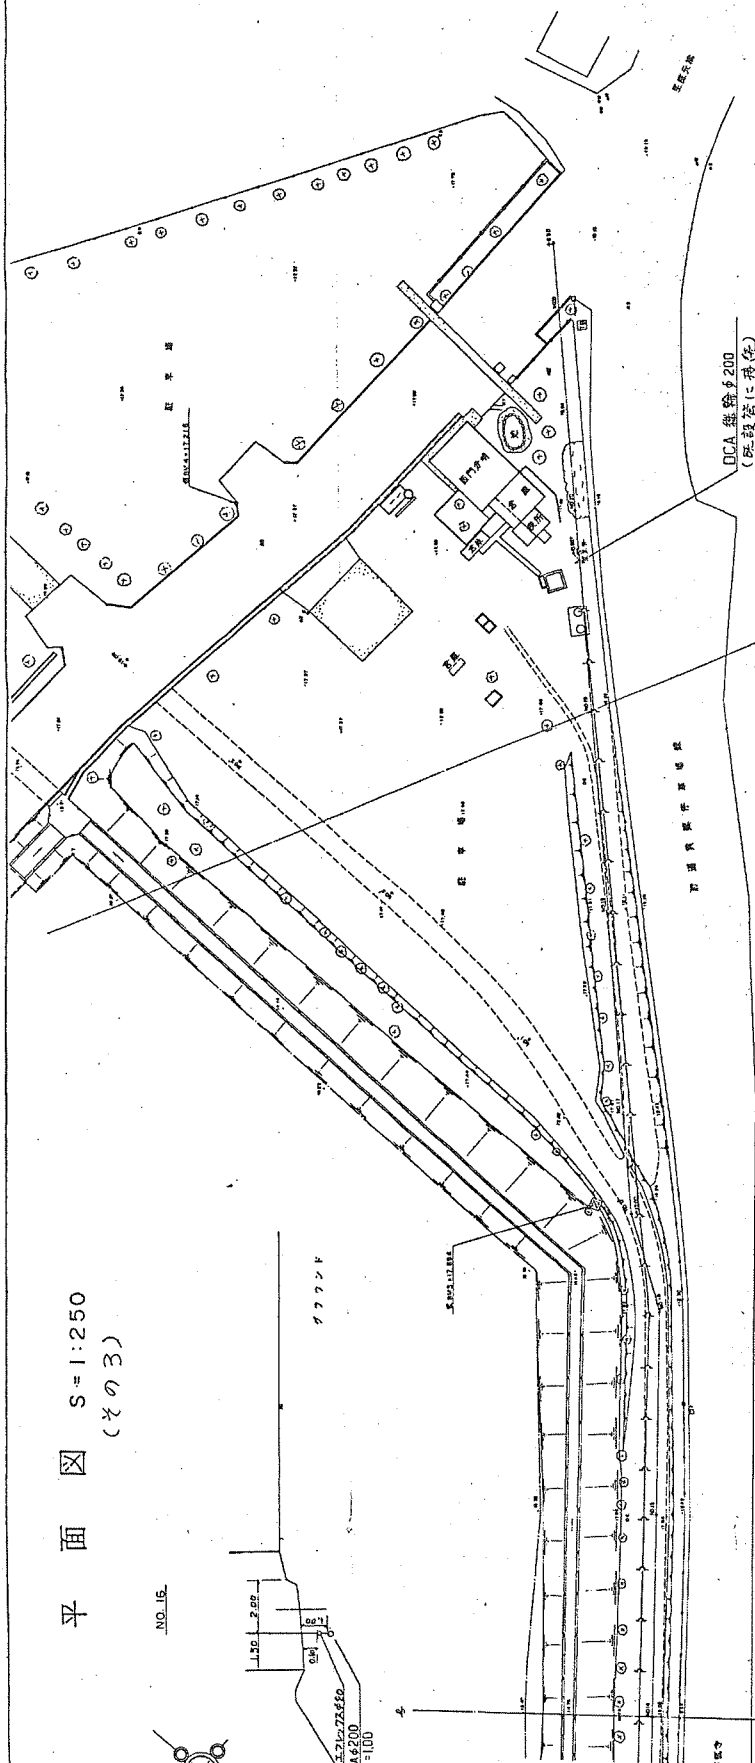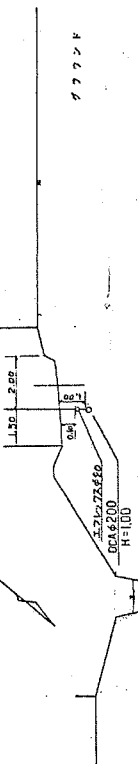

縱断面図 $S = V.1:100$
 $S = H.1:250$

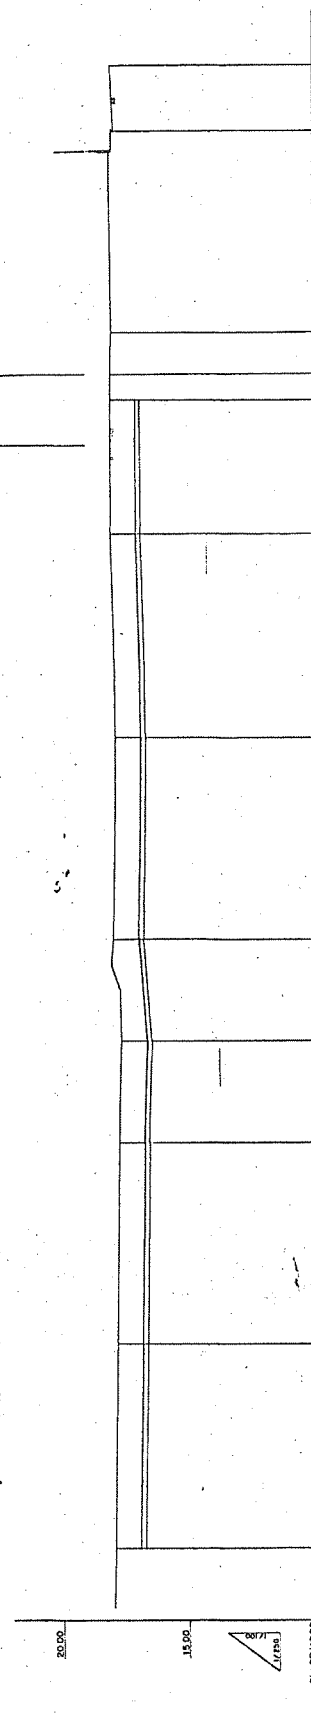



003/1=S





$S=1/200$ 

工 事 名		宇治淨水場、湖・琵琶水質改善工事	
工事箇所	宇治市 五ヶ丘遊樂地 地内	工事管理費	1/200
契約種類	設計費		
総 尺			
掘 工			
工 附	平成 年 月 日～ 年 月 日		
異議許可	3/12		


S=1/200

 $s=1/200$

(新5号排水管)

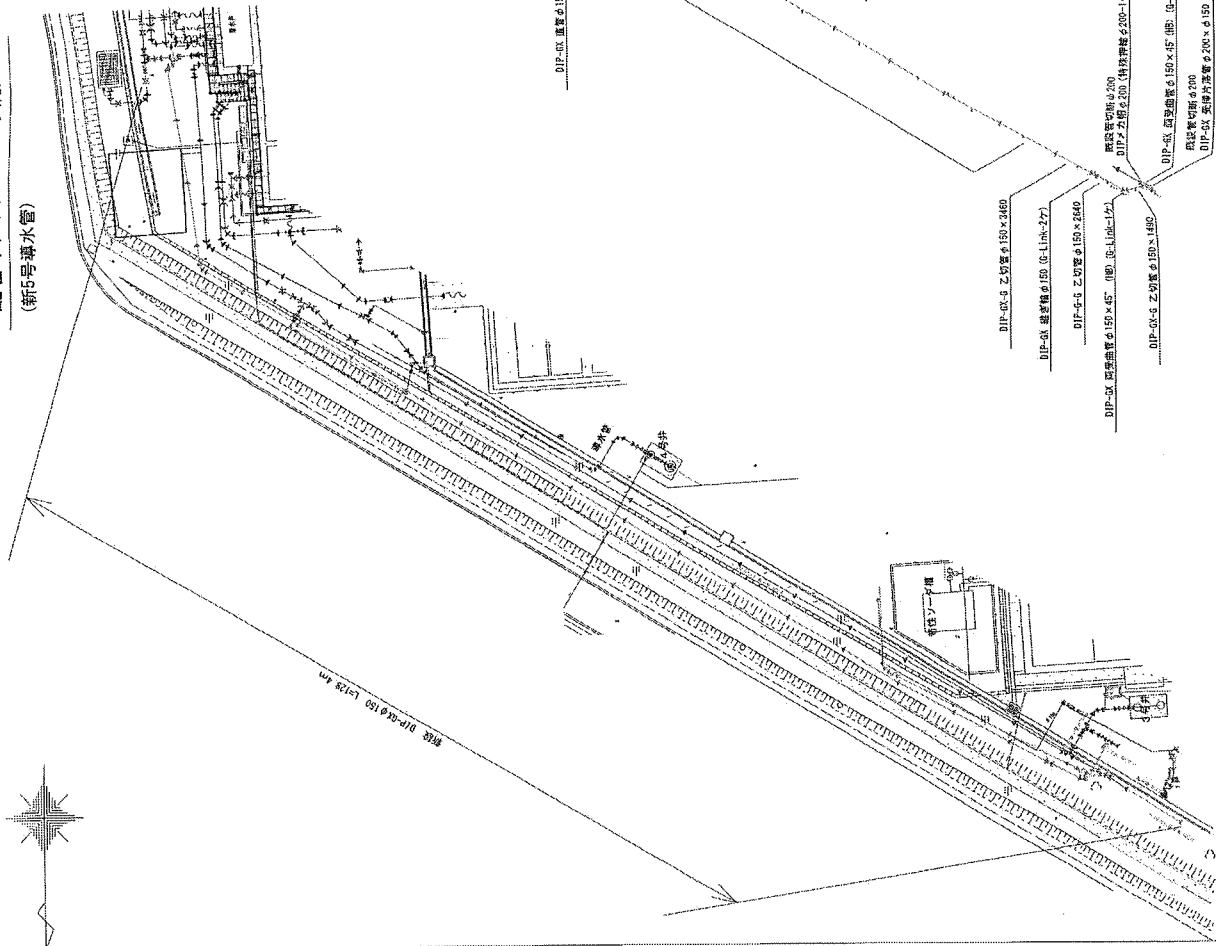
 $s=1/200$


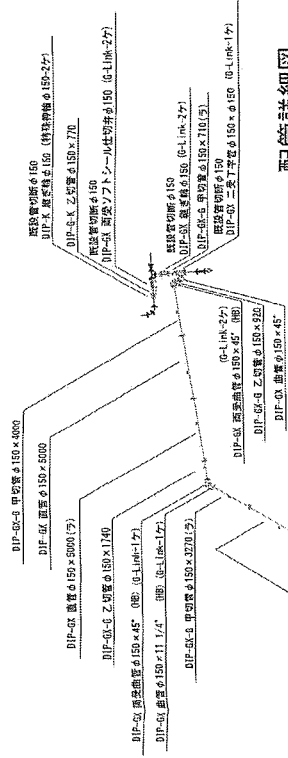



(3号ドレン HIPφ150)

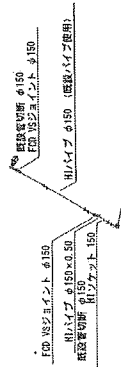


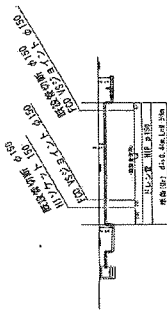
(3号ドレン HIPφ150)

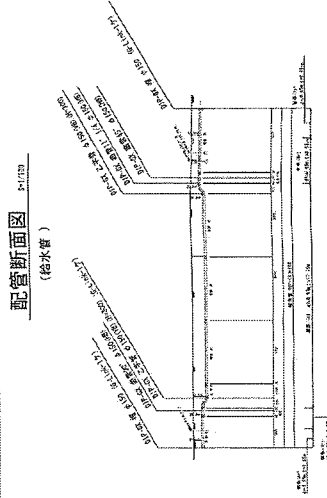


(給水管)

- 凡例
- | | |
|-------|--------|
| — 1 — | 無ライナ |
| — 2 — | 有ライナ |
| — 3 — | G-Link |


506-022-2

図面種類	新5号配水管 配管平面・詳細図
縮 尺	1/200
図面番号	2 13

宇治市上下水道部

配管平面図
(新5号導水管)


S=1/200

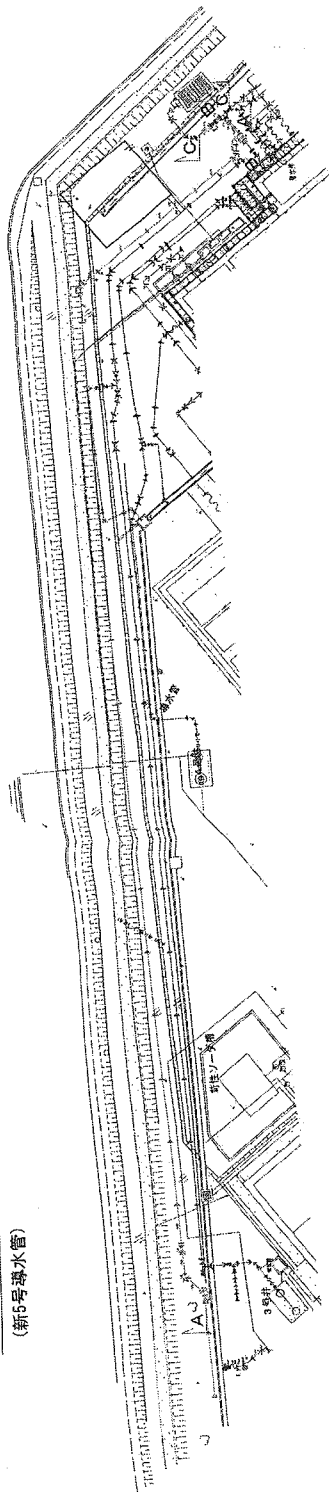


配管断面図
(新5号導水管)

S=1/200


A-A' 断面図

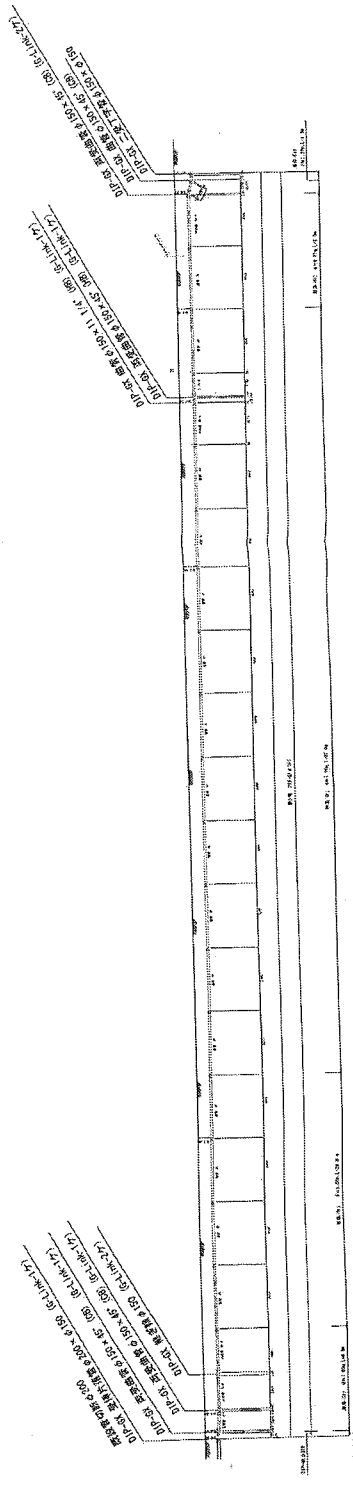

C-C' 断面図

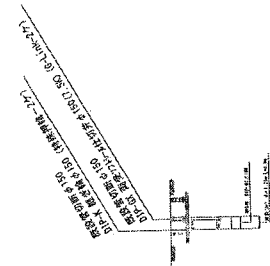

B-B' 断面図

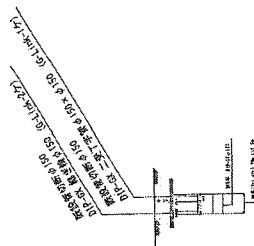

凡 例

- 6K-ライン無
- 6K-ライン有
- e-Link
- K-特殊押輪
- K-普通押輪

完成図 506-022-3

令和5年度	宇治市水場内配管
工事名	更新工事(その5)
工事場所	宇治市五ヶ丘地区地内ほか
図面種類	新5号導水管 配管平面・断面図
縮尺	1/200
工 期	令和5年 月 日~令和5年 月 日
図面番号	3 13
宇治市上下水道部	