


添 付 資 料

1. 位置図
2. 宇治浄水場配置図
3. 宇治浄水場 管理棟平面図
4. 管理棟 改修前後 2階天井伏図
5. 拡声・火災報知設備管理棟 2階平面図


宇治浄水場位置図

宇治浄水場

隠元橋

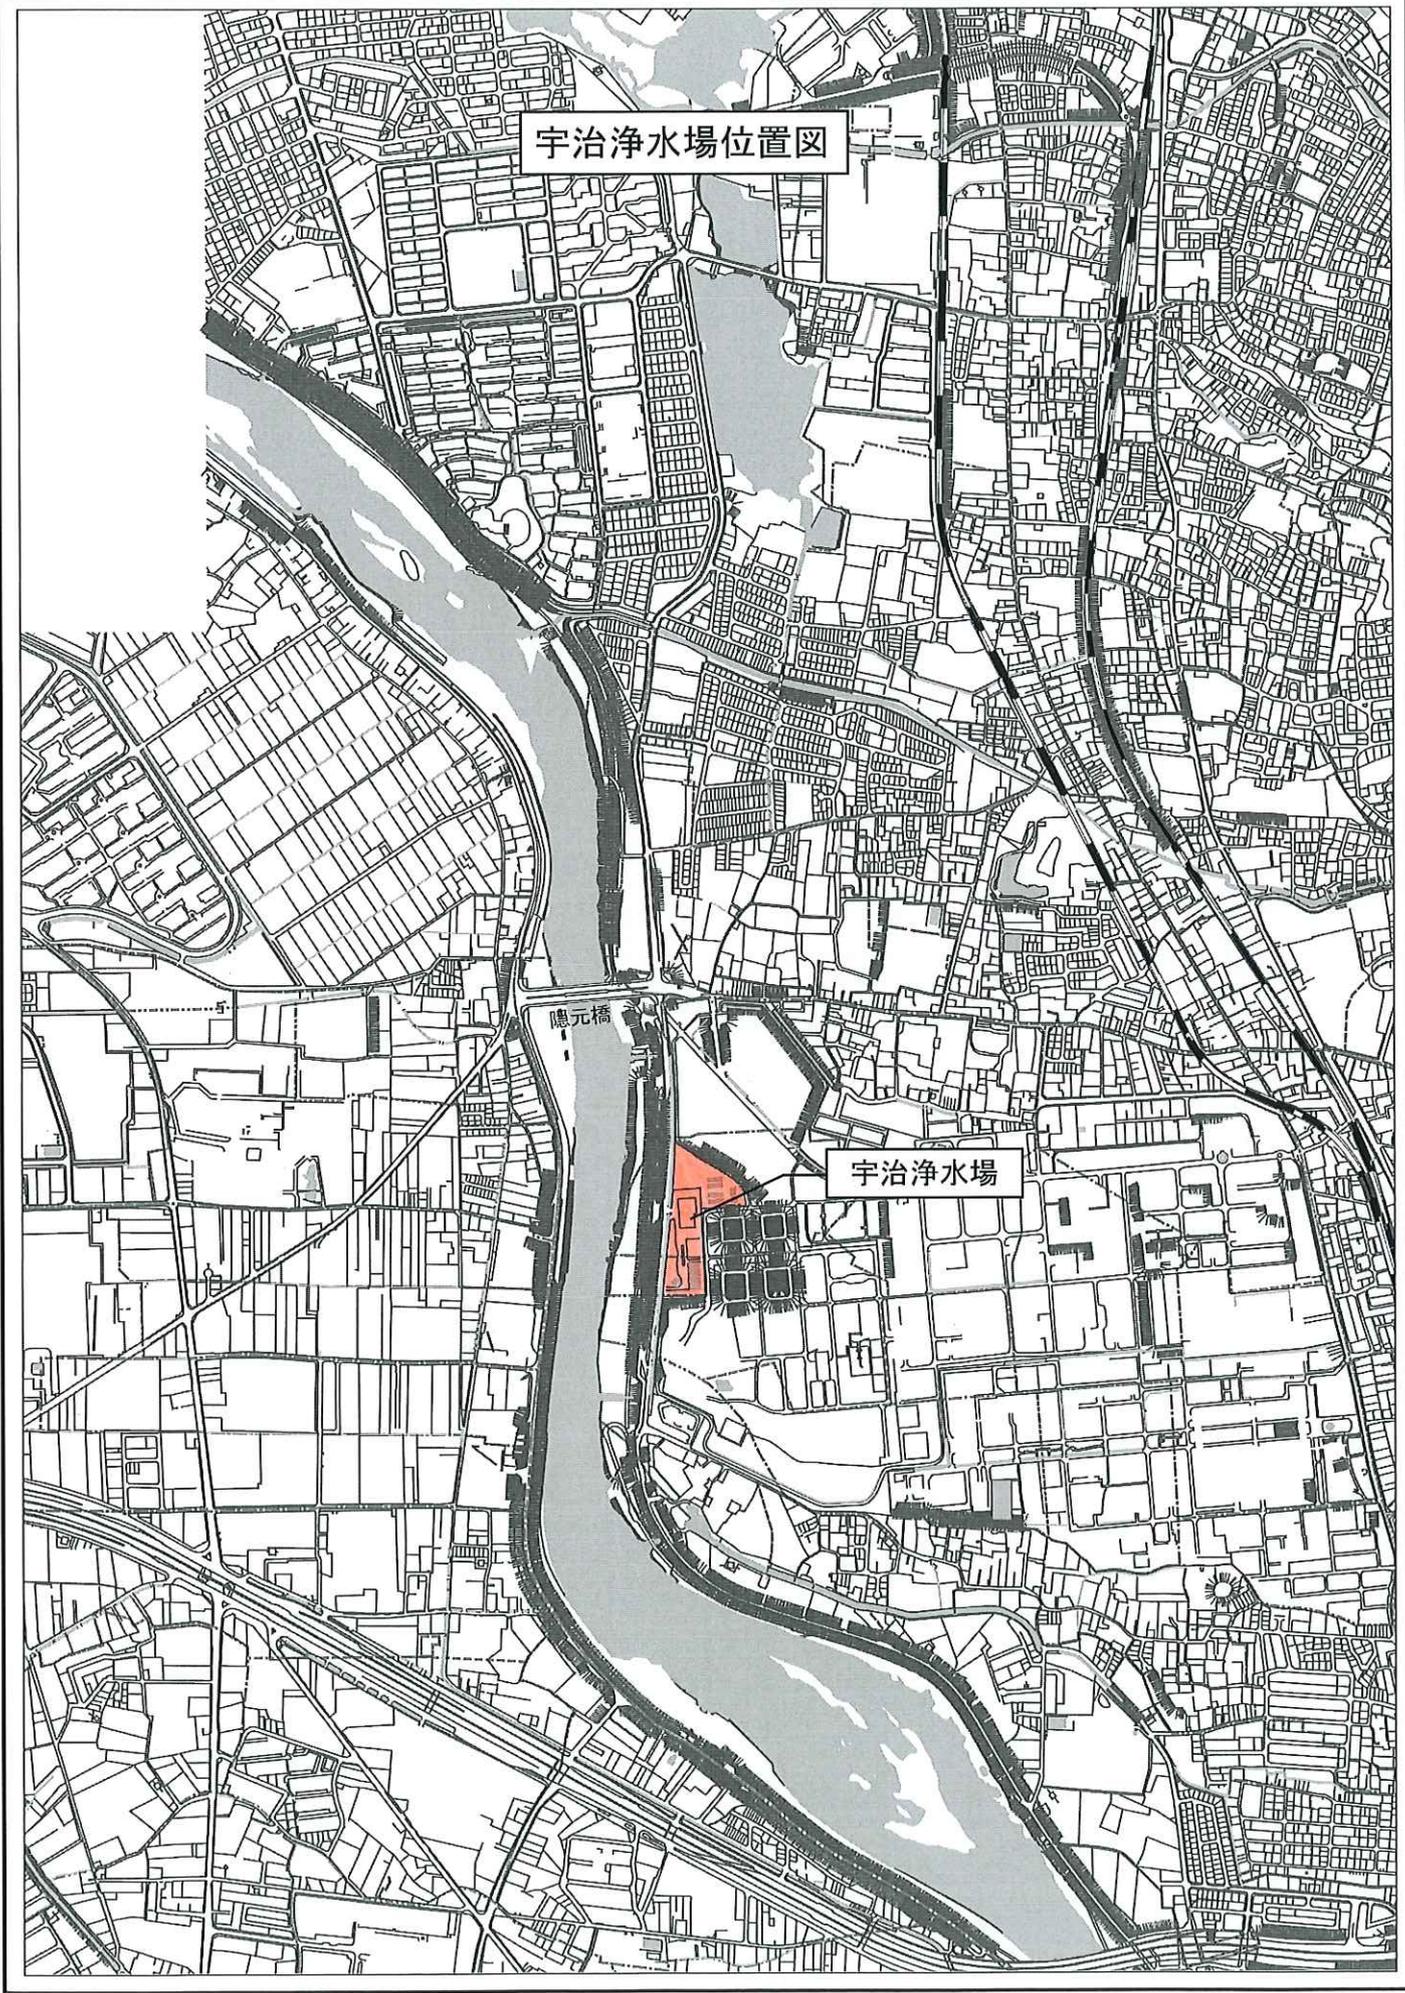


宇治浄水場 配置図

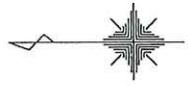

S=1/400


■は今回整備場所を示す

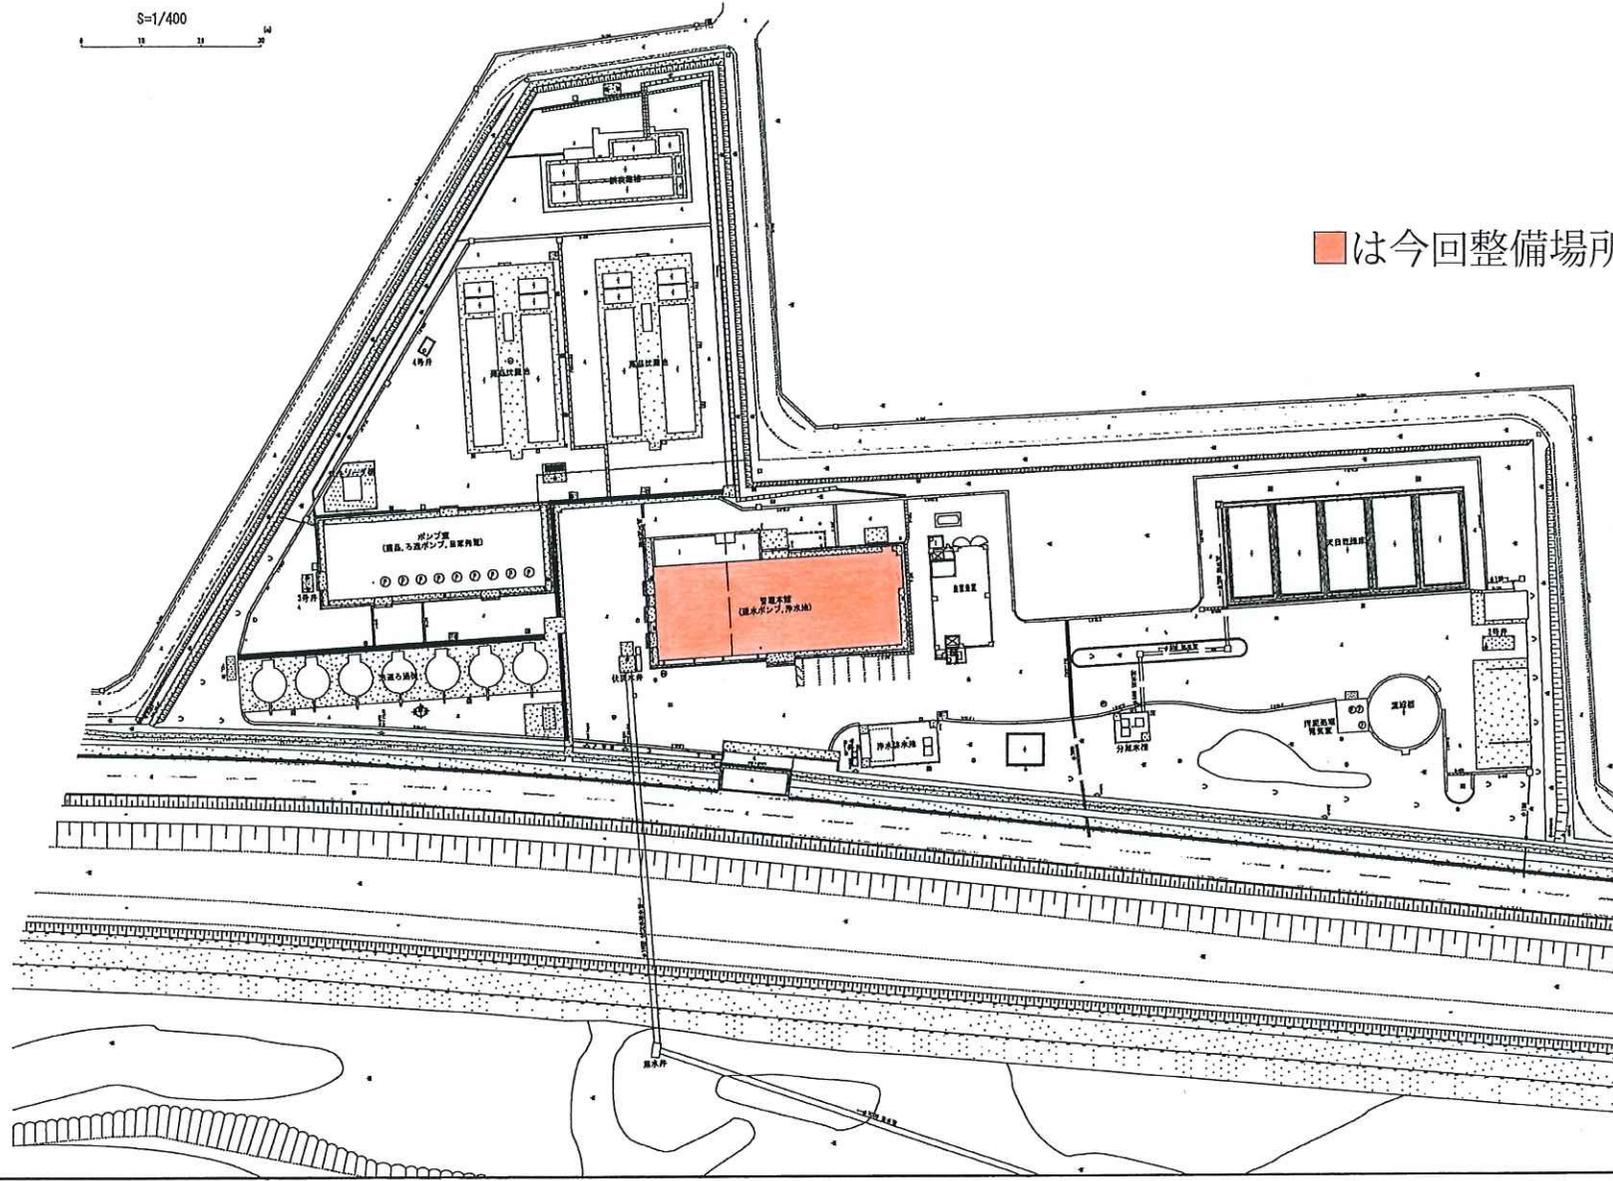


凡 例	
—	配水管
—	配出管
—	連絡管
—	排水・誘排水

施設名	宇治浄水場
場 所	宇治市五ヶ庄高津、尾ヶ塚
縮 尺	1/400
作成年月日	平成28年1月15日

宇治浄水場 管理棟平面図

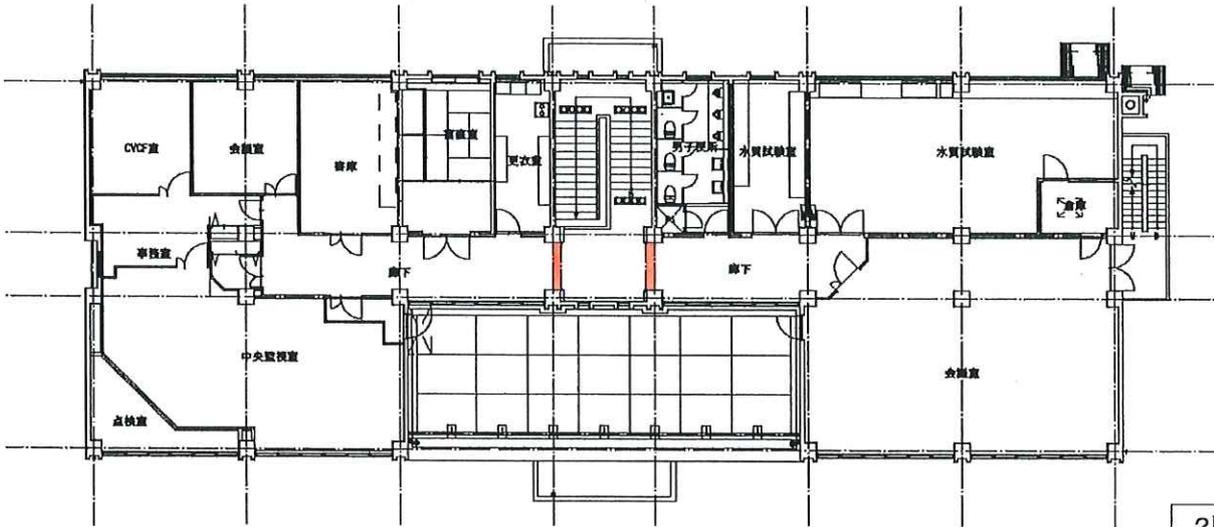


2階

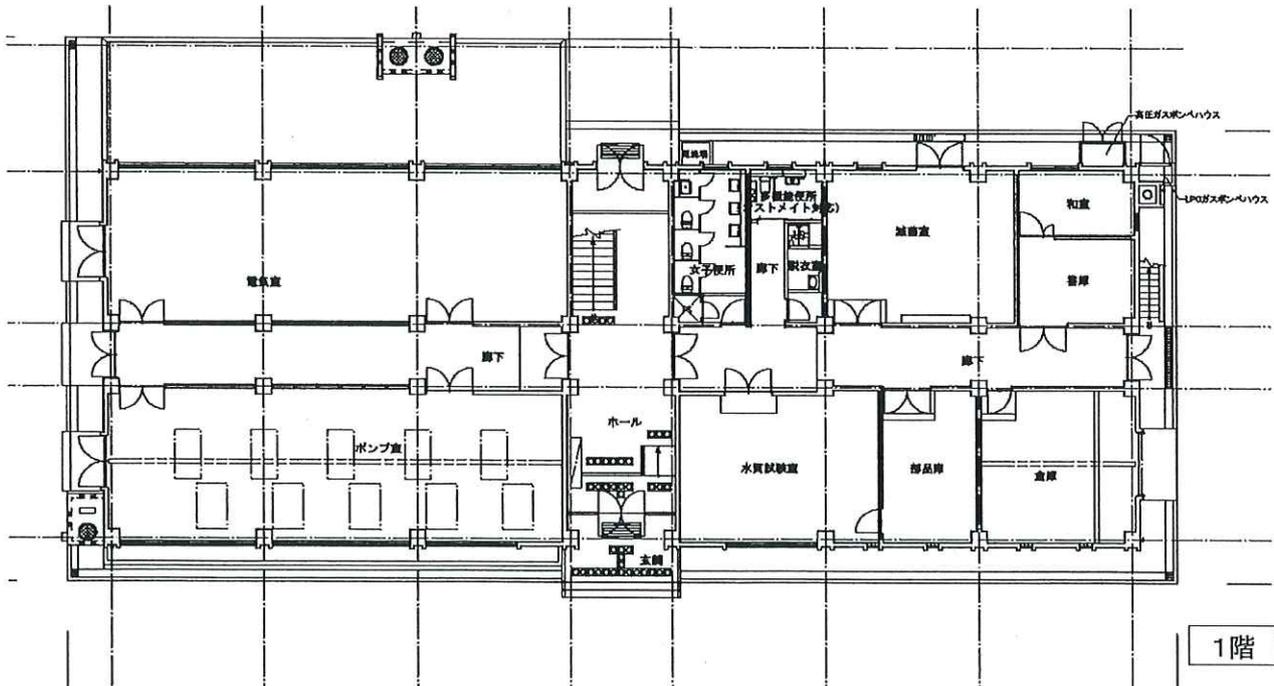

1階

■は今回実施個所を示す。

改修前

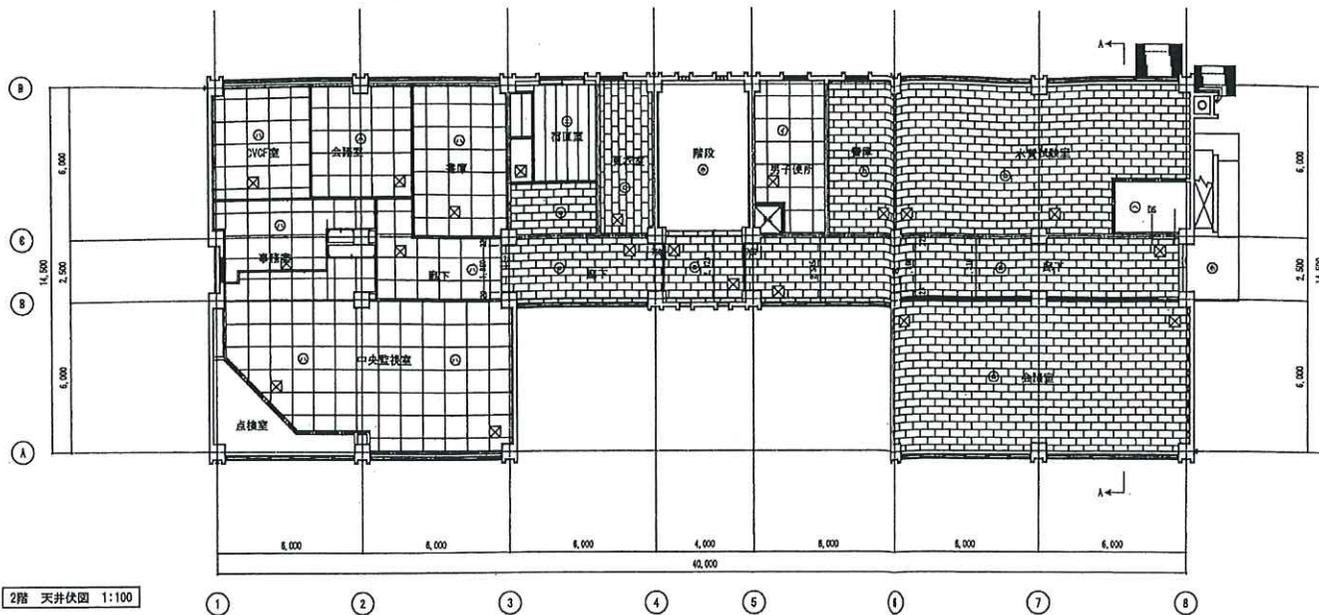


凡例

⊙	石膏ボード貼 EP
⊙	ロックウール貼
⊙	化粧石膏ボード貼 t=9.5貼
⊙	特種石膏ボード貼
⊙	モルタル(板引き) アクリル樹脂スタッコ吹付
⊙	コンクリート打ちのまま
⊗	既存天井点検口

凡例
 □ 天井仕上 (軒下地共) 図法部分を示す。

2階 天井伏図 1:100

改修後

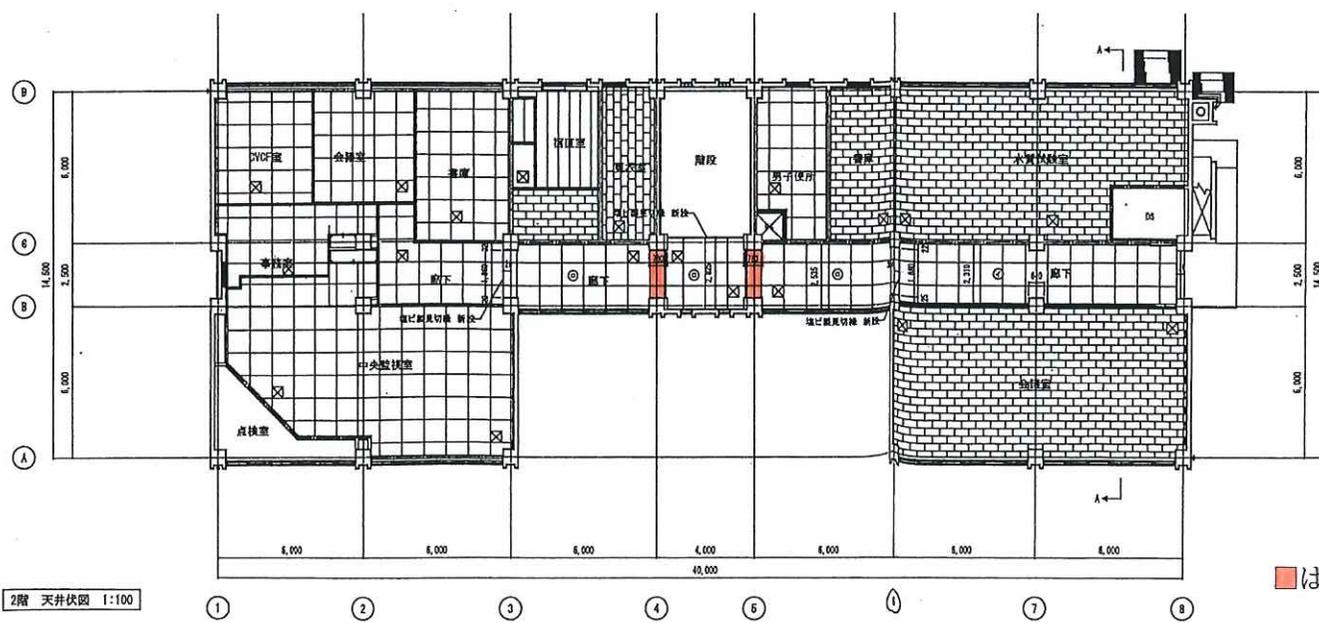

凡例

⊙	ケイカル板 t=5 (仮天井)
⊗	新設天井点検口 (450角) アルミ製

凡例
 □ 天井仕上 (軒下地共) 図法部分を示す。

※既設インサートは、再利用とする。
 ※A.M・A.E用開口の位置は、設備と協議の上決定すること。
 ※天井隠蔽・見切縁 (塩ビ製) を設置する。

竣工図


令和元年度	
工事名	
工事場所	宇治市五ヶ庄高車地内
図面種類	管理棟 改修前後2階天井伏図
縮尺	S=1/100
工期	令和元年11月18日~令和元年12月28日
図面番号	A-01

■は今回実施箇所を示す。

2階 天井伏図 1:100

注記
1. 符号は各設備記号の下に記す。

配管径	(標準記号)	(実寸)
..... HIV2. 0x2	(E10)	(010)
..... HIV2. 0x4	(E25)	(022)
..... IV1. 2x2	(E10)	(010)
..... IV1. 2x4	(E25)	(022)
..... IV 1. 2x2	(E10)	(010)
..... HIV1. 2x0	(E25)	(022)

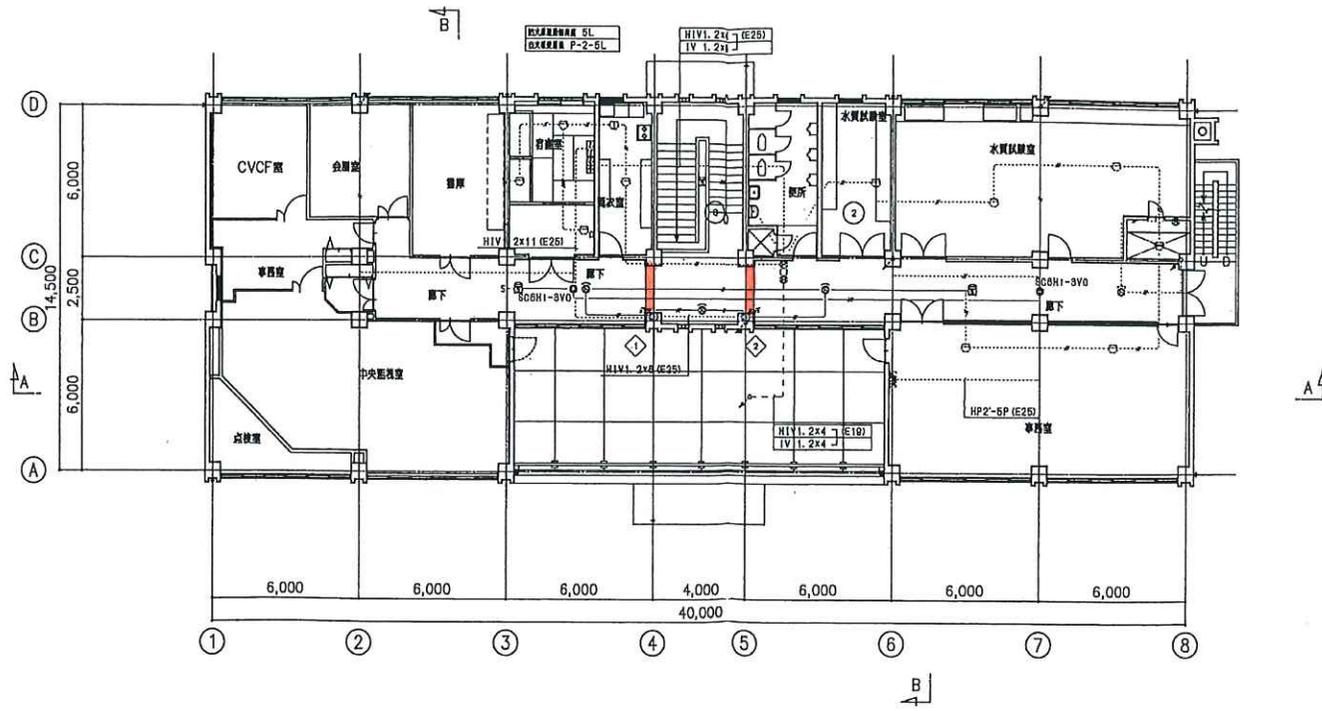

2階平面図 S=1/100

■は今回実施箇所を示す。

令和元年度	
工事名	
工事場所	宇治市五ヶ庄高草地内
縮尺	1/100
工期	令和元年11月18日～令和2年12月28日
図面番号	AE-06